

UWAGI DOTYCZĄCE PIELĘGNACJI BETONU I TECHNOLOGII
BETONOWANIA:

[illegible]

SPOSÓBY PILEGNACJI BETONU:

1. METODA WODNA

MINIMALNY OKRES PIELEGACJI BETONÓW NA CEMENTE HUTNICZYM WYNOSI 14 DNI.

OKRES ZIMOWY:

[illegible]


UJWAGI OGÓLNE:

- [illegible]

[illegible]

Funkcja	Tytuł, imię i nazwisko	Nr upraw.	Pozycja
Projektant	inż. Włodzisław Woźniak	42/45/775	
Opracował:	mgr inż. Kamila Sprawka		
Sprawdził:			
Tytuł rysunku:		mgr inż. Damian Tyburczyński UPRAWNIENIA BUDOWLANE	

Branża:	K	PW/G16 C.002.01.D
Skalę:	1:100	no. 2020
Konstrukcja:	Brak	Fas. Ryzyk. N. gwarant.
SEGMENT C -- RZUT POZIOMY I do projektowania i kierowania bez ograniczenia w spełnianiu obowiązków budowlanych w specjalności konstrukcyjno-budowlanej <u>LUB/ALB/PWE/Kb/18</u>		

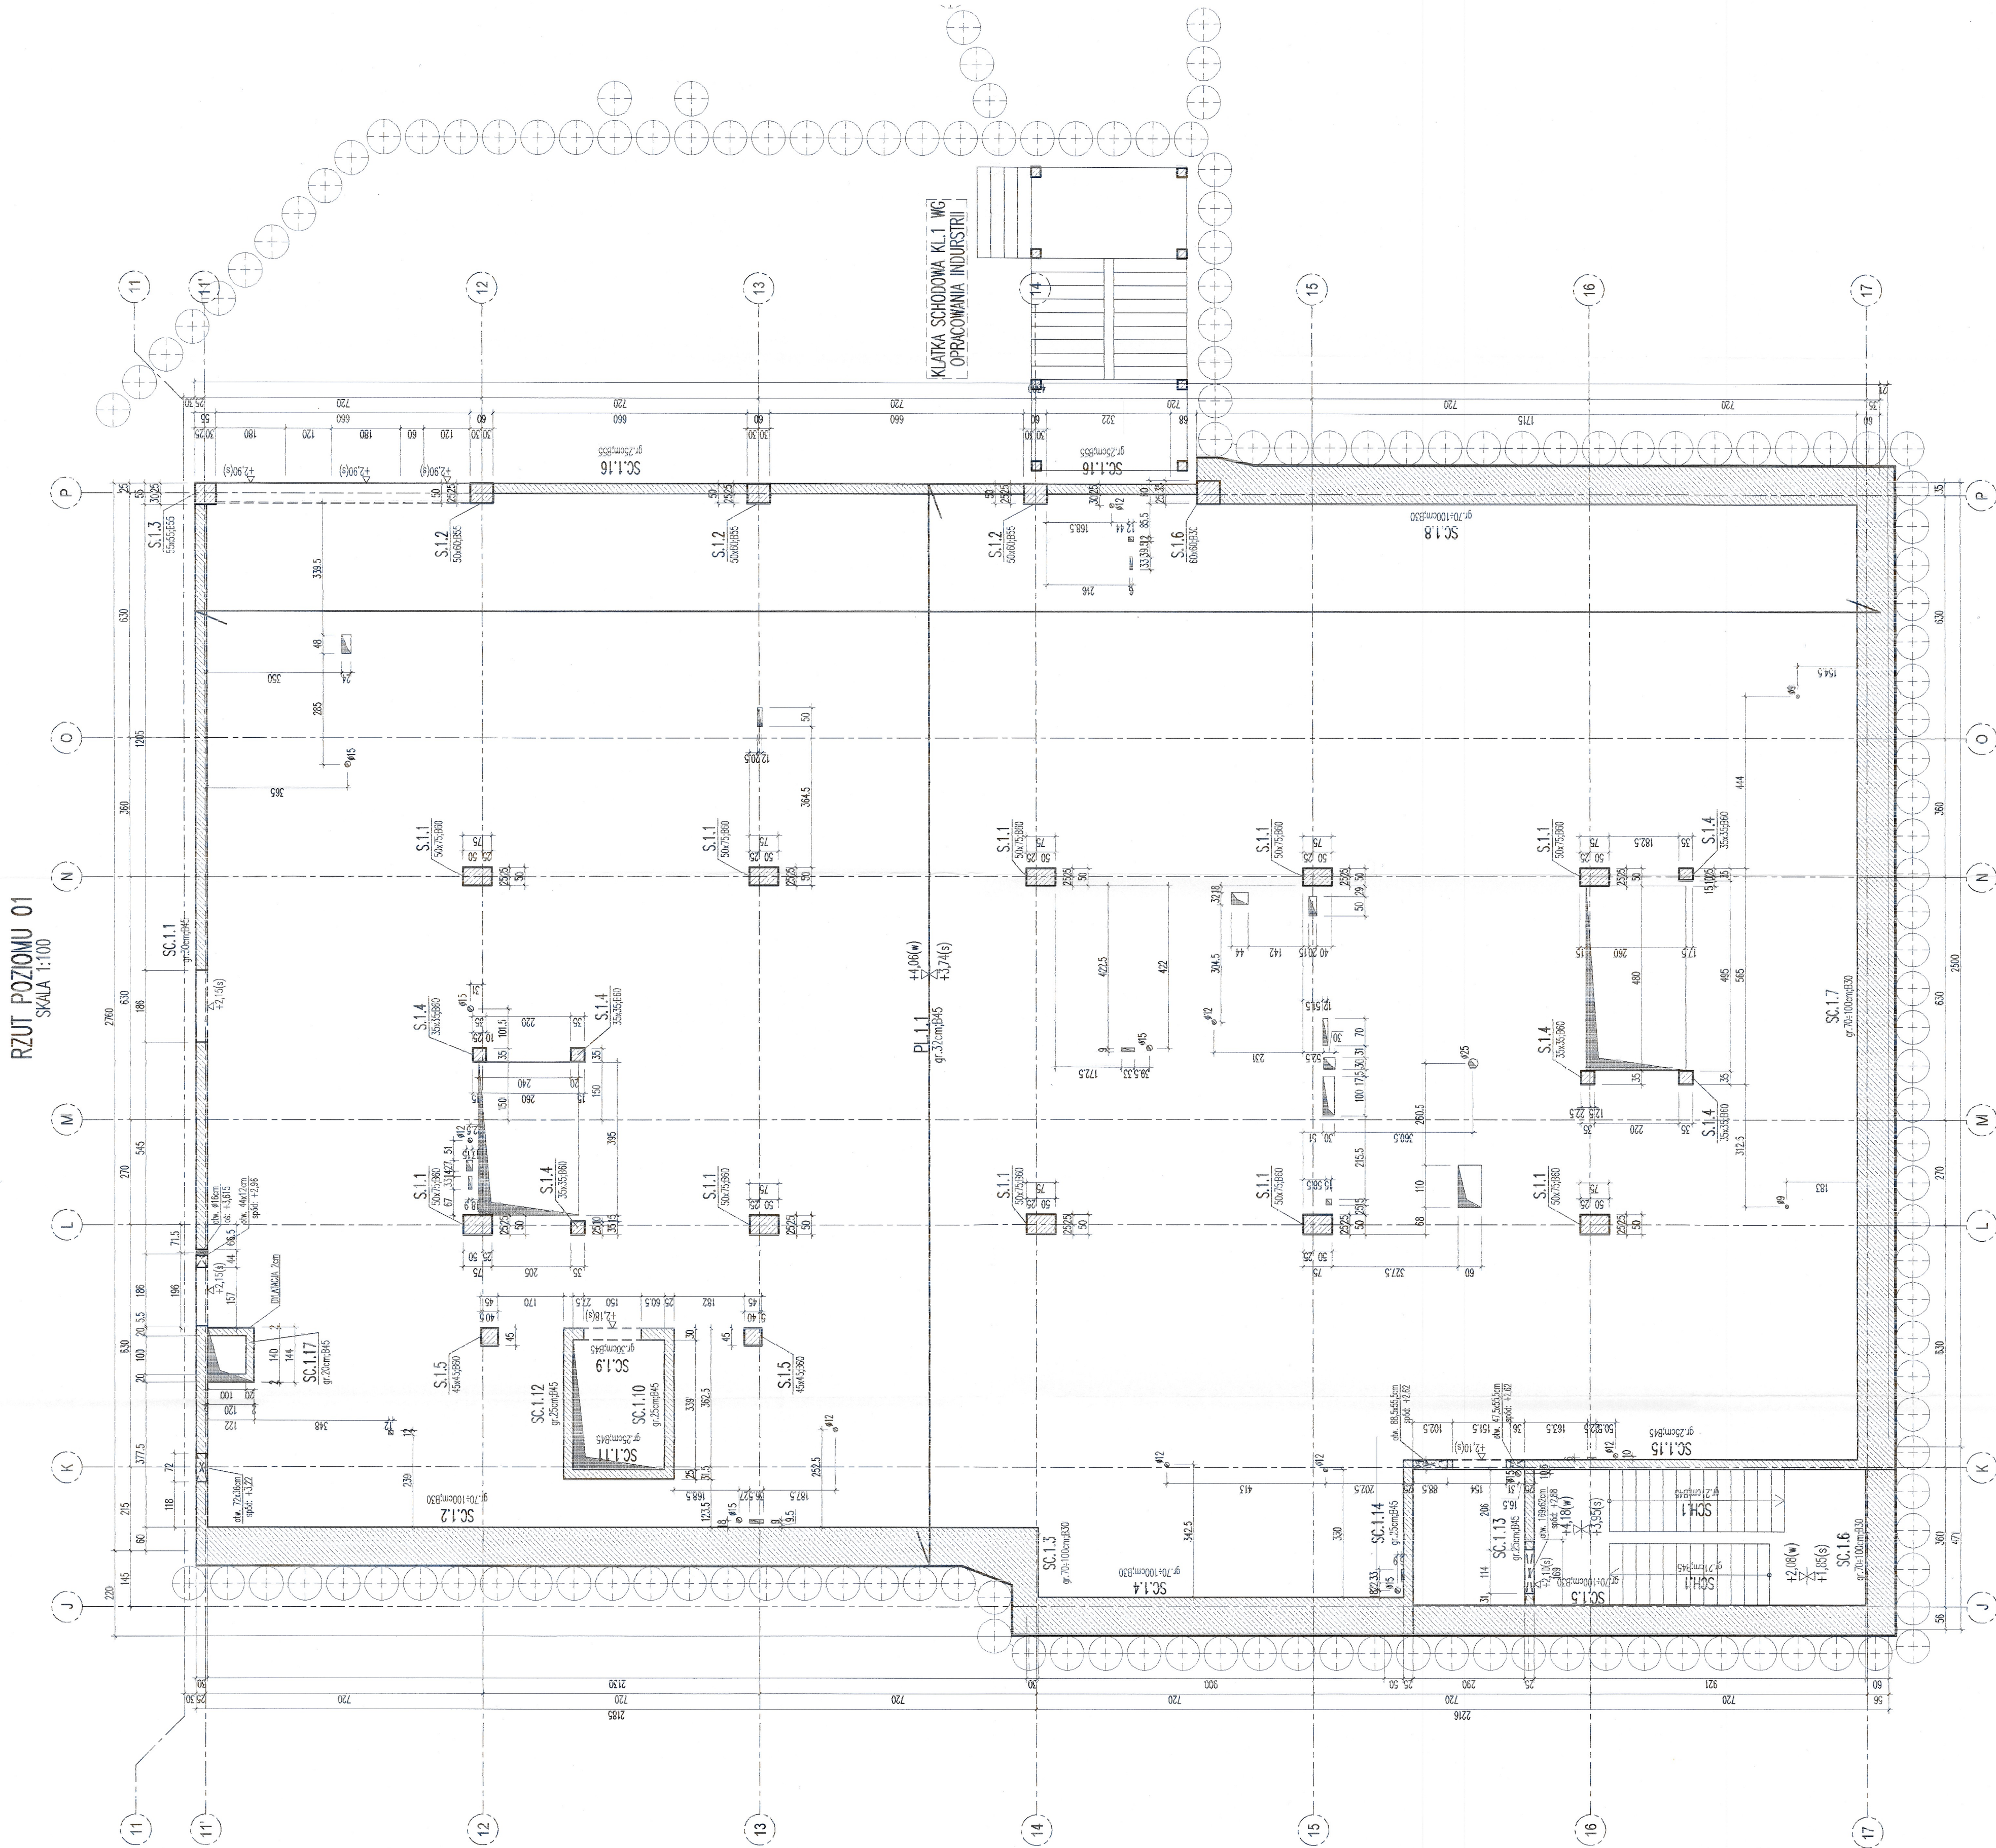

±0,00=175,00m n.p.m.

BETON: B45 (C35/45); B55 (C45/55); B60 (C50/60)
KLASA EKSPozyCJI: XC3; XC2
STAL: AIIIIN (B500SP) (KLC)

KIEROWNIK BUDOWY
karol Godlewski

DOKUMENTACJA
POWYKONAWCZA